

CÔNG TY TNHH THƯƠNG MẠI XÂY DỰNG

# TÂN MINH PHÚC


ĐỊA CHỈ : 473/4/16 TÒA HIỂN THÀNH P.14, Q.10 TP. HỒ CHÍ MINH  
ĐIỆN THOẠI : (08) 3608 2012  
FAX : (08) 6264 7576  
WEBSITE : [WWW.TANMINHPHUC.COM](http://WWW.TANMINHPHUC.COM)  
EMAIL : [TANMINHPHUC@GMAIL.COM](mailto:TANMINHPHUC@GMAIL.COM)

# HỒ SƠ THIẾT KẾ

CÔNG TRÌNH : QUÁN TRÀ SỮA  
CHỦ ĐẦU TƯ : DẠY DẠY DRINK  
ĐỊA ĐIỂM XD : QUẬN 01 - TP HCM

TP. HỒ CHÍ MINH - 07/2017

# Cao độ trần 3.2m

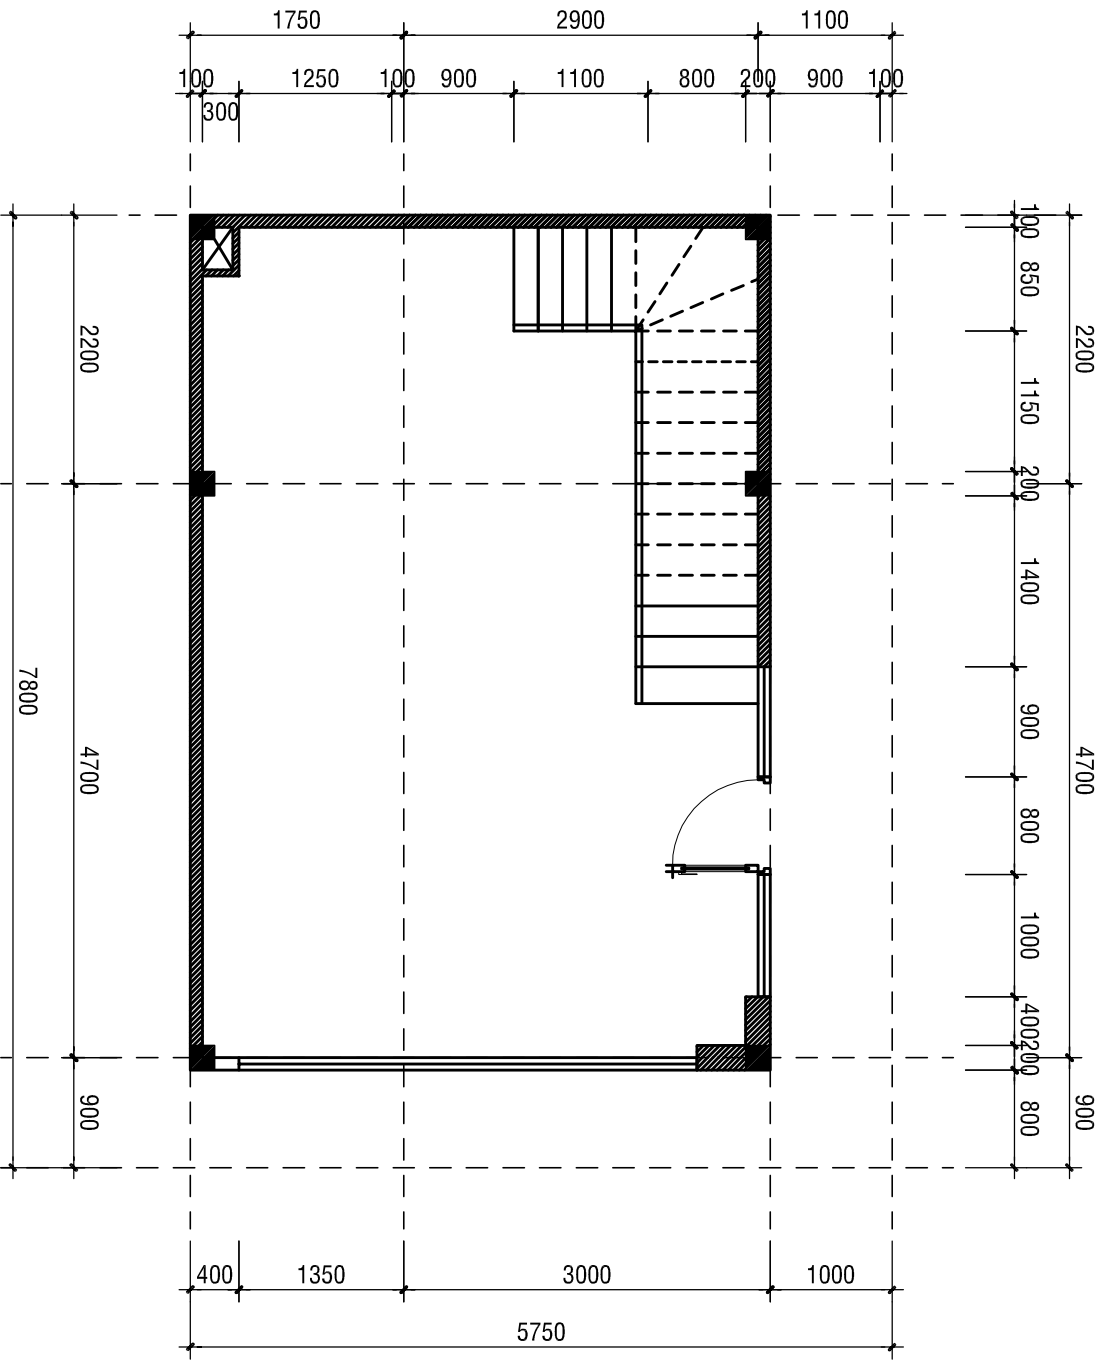

## HIỆN TRẠNG TẦNG 01

201701-TAMMINHPHUC

THẨM ĐỊNH THIẾT KẾ  
INSPECTING AUTHORITY

HIỆU CHỈNH / REVISION

STT	ĐIỀU CHỈNH / REVISION	THỜI GIAN	CHỮ CHỮ
1			
2			
3			

CHỦ ĐẦU TƯ / CLIENT

TOPPRO GROUP

GIÁM ĐỐC / DIRECTOR



CÔNG TY TNHH TM XD  
TÂN MINH PHÚC  
Địa chỉ: 473/4/6 Tô Hiệu, Thành P.14, Q.10, TP.HCM  
Email: tamminhphuc@gmail.com  
Website: www.tamminhphuc.com

GIÁM ĐỐC / DIRECTOR

PHAN HUYNH MINH PHÚC

THIẾT KẾ / DESIGNED

THẺ HIỆN VẼ / DRAWN BY

CÔNG TRÌNH / PROJECT :

DAY DAY DRINK  
QUẬN 01 - TP.HCM

HÀNG MỤC / ITEM :

MỨC DỊCH PHÁT HÀNH / ISSUED FOR :


- THIẾT KẾ SƠ BỘ
- THAM KHẢO
- THIẾT KẾ KỸ THUẬT
- THẨM ĐỊNH (for permission)
- THẨM DUYỆT (for approval)
- THAM KHẢO
- THẨM ĐỊNH (for consent)
- HOÀN CÔNG (As-Built)

TÊN BẢN VẼ / DRAWING TITLE :

KÝ MẪU BẢN VẼ / DRAWING NO. : TL / SCALE :

NGÀY HOÀN THÀNH / COMPLETE DATE :

# Cao độ trần 2.3m

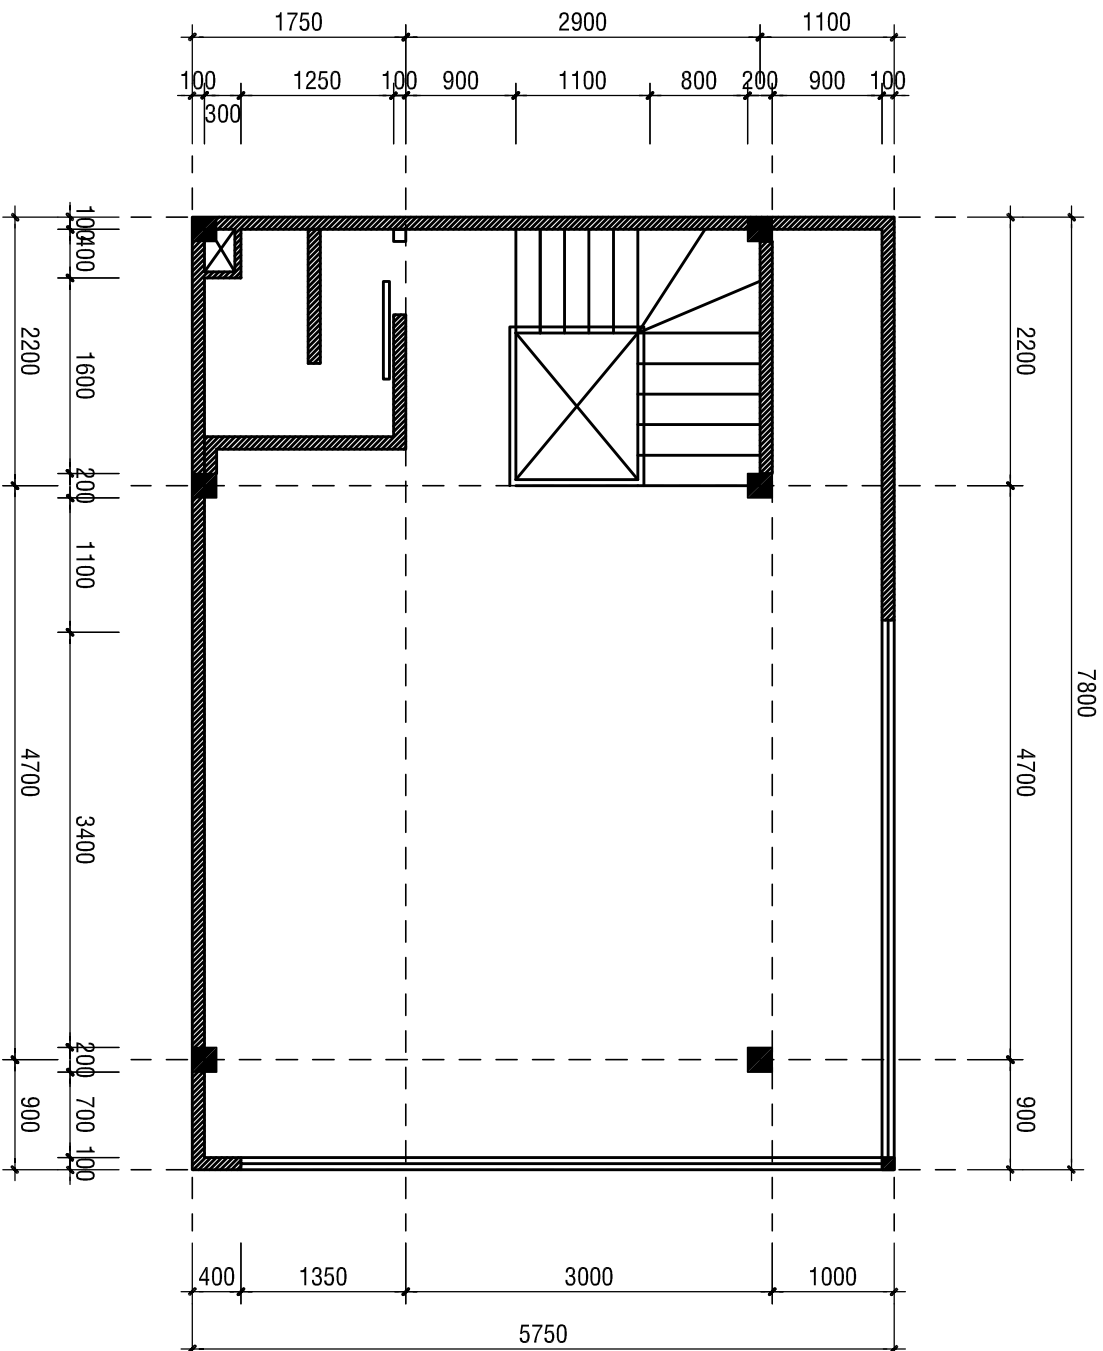

## HIỆN TRẠNG TẦNG 02

2017.01-TAMMINHPHUC

THẨM ĐỊNH THIẾT KẾ  
INSPECTING AUTHORITY

HIỆU CHỈNH / REVISION

STT	VIỆC CHỈNH	NGÀY	CHỮ CHỮ

CHỦ ĐẦU TƯ / CLIENT


TOPPRO GROUP

GIÁM ĐỐC / DIRECTOR

  
CÔNG TY TNHH TM XD  
TÂN MINH PHÚC

Địa chỉ: 473/4/6 Tô Hiệu, Thành P.14, Q.10, TP.HCM  
Email: tamminhphuc@gmail.com  
Website: www.tamminhphuc.com

GIÁM ĐỐC / DIRECTOR

  
PHAN HUỲNH MINH PHÚC  
THIẾT KẾ / DESIGNED

THẺ HIỆN V / DRAWN BY

CÔNG TRÌNH / PROJECT :

DAY DAY DRINK  
QUẬN 01 - TP.HCM

HÀNG MỤC / ITEM :


MỨC DỊCH PHÁT HÀNH / ISSUED FOR :  
 THIẾT KẾ SƠ BỘ (for concept)  
 THIẾT KẾ KỸ THUẬT (for permission)  
 TRÌNH Duyệt (for approval)  
 THAM KHẢO (for consult)  
 THAM KHẢO (for consult)  
 HOÀN CÔNG (for completion)  
 HOÀN CÔNG (As-Built)

TÊN BẢN VẼ / DRAWING TITLE :

KÝ MẪU BẢN VẼ / DRAWING NO. : TL / SCALE :

NGÀY HOÀN THÀNH / COMPLETE DATE :

# Cao độ trần 2.3m

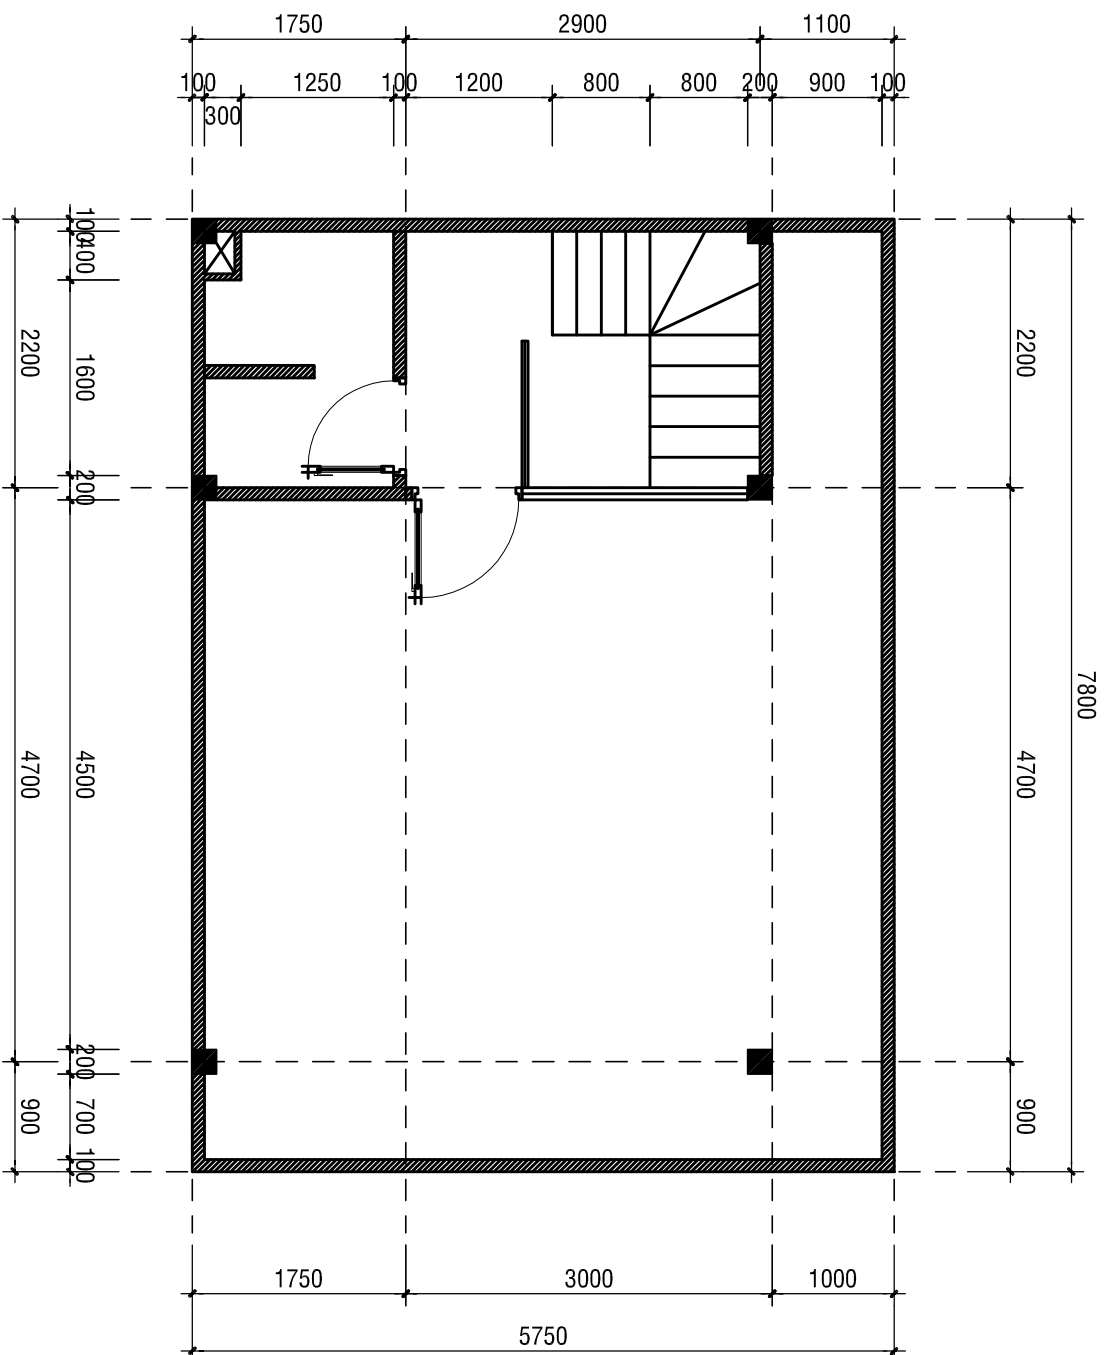

HIỆN TRẠNG SÂN THƯỢNG

2017.01-TAMMINHPHUC

THẨM ĐỊNH THIẾT KẾ  
INSPECTING AUTHORITY

HIỆU CHỈNH / REVISION

STT	ASSIGNMENT	DATE	BY	REVISION

CHỦ ĐẦU TƯ / CLIENT

TOPPRO GROUP

GIÁM ĐỐC / DIRECTOR



CÔNG TY TNHH TM XD  
TÂN MINH PHÚC

Địa chỉ: 473/4/6 Tô Hiệu, Thành P.14, Q.10, TP.HCM  
Email: tamminhphuc@gmail.com  
Website: www.tamminhphuc.com

GIÁM ĐỐC / DIRECTOR

PHAN HUYNH MINH PHÚC

THIẾT KẾ / DESIGNED

THẺ HIỆN VẼ / DRAWN BY

CÔNG TRÌNH / PROJECT :

DAY DAY DRINK

ĐỊA ĐIỂM / LOCATION :  
QUẬN 01 - TP.HCM

HÀNG MỤC / ITEM :

MỨC DỊCH PHÁT HÀNH / ISSUED FOR :

- THIẾT KẾ SƠ BỘ (for design)
- THAM KHẢO (for consult)
- THUYẾT MINH (for permission)
- TRÌNH Duyệt (for approval)

TÊN BẢN VẼ / DRAWING TITLE :

KÝ MẪU BẢN VẼ / DRAWING NO. : TL / SCALE :

NGÀY HOÀN THÀNH / COMPLETE DATE :